


Mapa z powykonawczego pomiaru budynku amfiteatru  
na działkach nr 4141/6, 4141/7, 4211

sekcja 6.114.30.19.2, 6.114.30.20.1  
(182.114.234 – układ 1965/I)  
skala 1 : 1000

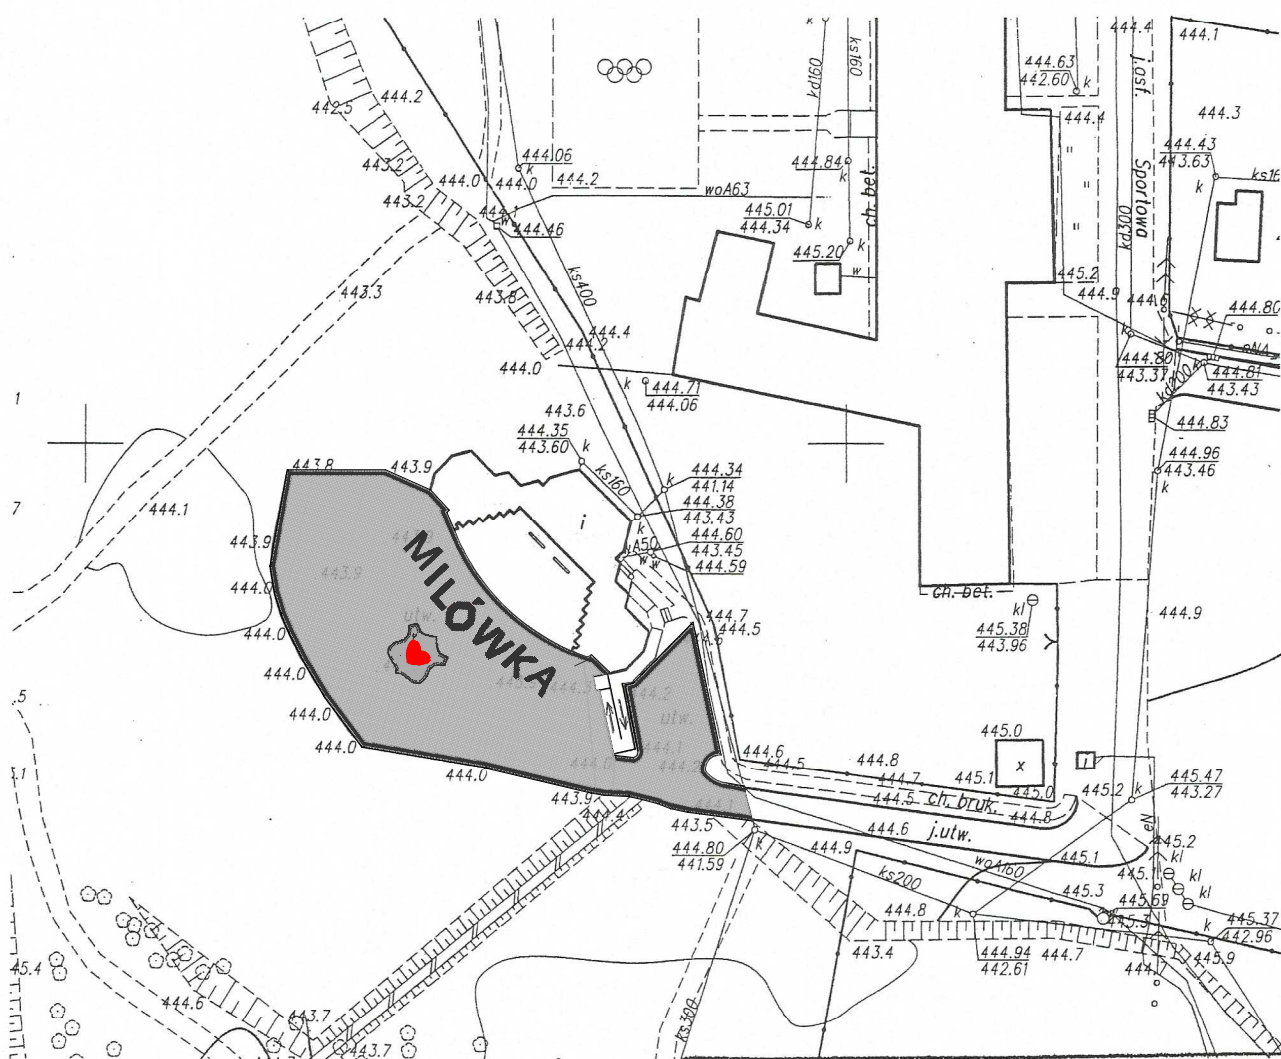

mgr inż. Paweł Wiśniowski  
GEODETA

NRUPR 16329

Sporządził :

Zlec. G/312/13  
Żywiec, dnia 20.02.2014 r.

Poświadczam, że niniejszy dokument został opracowany w wyniku prac geodezyjnych i kartograficznych, których rezultaty zawiera operat techniczny wpisany do ewidencji materiałów państwowego zasobu geodezyjnego i kartograficznego

Organ prowadzący państwowy zasób geodezyjny i kartograficzny	STAROSTA ŻYWIECKI
Identyfikator ewidencyjny materiału zasobu - operatu technicznego	P.2417. 2014. 675
Data wpisania operatu technicznego do ewidencji materiałów zasobu	10 MAR. 2014
Imię, nazwisko i podpis osoby reprezentującej organ	 Agata Mołdys INSPEKTOR W WYDZIALE GEODEZJI, KARTOGRAFII